


旧会津総合病院解体工事竣工図



凡例

	事業区域(都計道路・道路拡幅用地を含む)
	公共施設等用地
	将来活用用地
	旧建物
	擁壁等一部残置工作物
	架空電線
	法定外水路(移設対象)

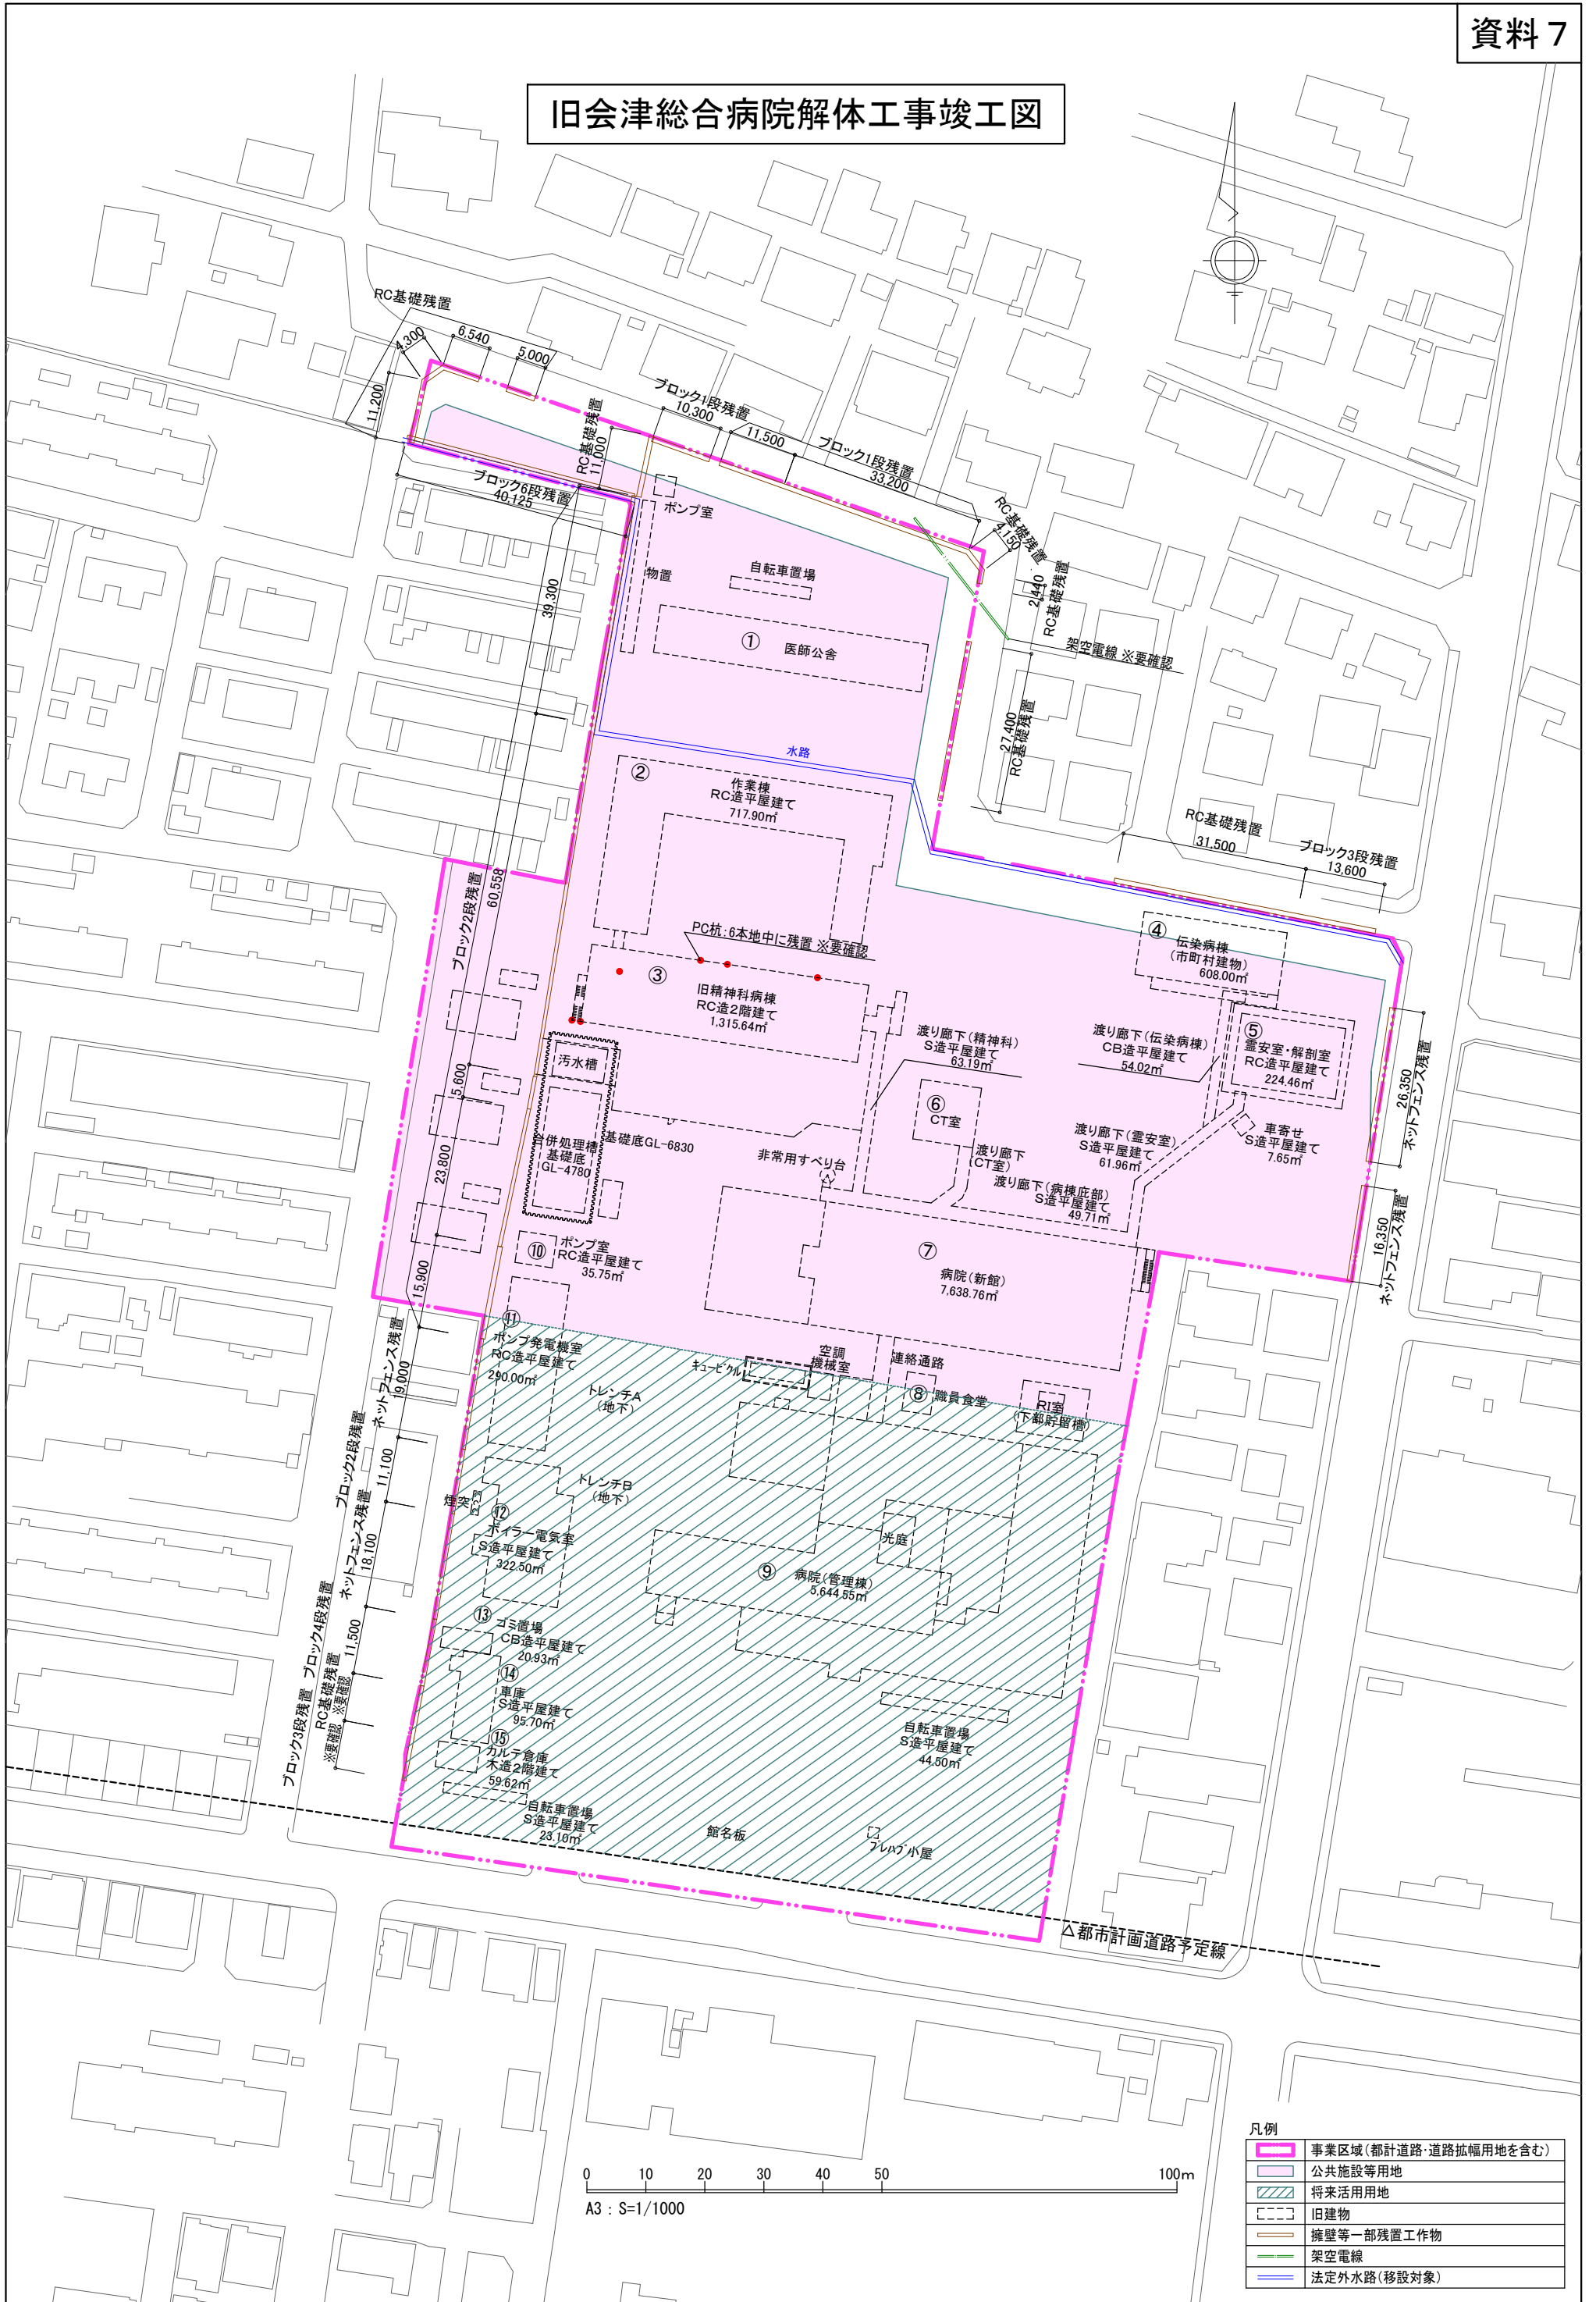